Y PWYLLGOR CYNLLUNIO

04 EBRILL 2019

RHANBARTH Y DE

PLANNING COMMITTEE

04 APRIL 2019

AREA SOUTH

Cyngor Sir Gâr
Carmarthenshire
County Council

A Better Place...Environment

CEISIADAU YR ARGYMHELLIR EU BOD YN CAEL EU CYMERADWYO

APPLICATIONS RECOMMENDED FOR APPROVAL

Cyngor Sir Gâr
Carmarthenshire
County Council

A Better Place...Environment

S/34180

S/34180

S/34180

Bancffosfelen
Pontyberem
Rhydd olau
Waunfawr
Rhydyswel
Waundo
Lawern
Hoodran
Coed Hoelion
Quarry (disused)
Bryn-dolau
Llain-hir
Amgoed
Bryn-y-nachlog
Caegarw
Cilcarw
Tretirion
Belsai
Rhydhowell Farm
Tyrcanol
Castell-Llwyn
Garth Farm
Pen-lan-fach
Pen-lan-fawr
Brynteg
Brynhowddgar
Rhydale
Bryngwyddil
Tythwr
Dan Dolau
Dan-lor
Cwmheidir Farm
Gwilherny
Cwmlethrod
Dwyrgoed
Dwrgwilla
Golden Rest
Bragdu
Shaft (dis)
Mass mover
Recreation Ground
Rugby Football
Track
Path
Drain
Weir
Cairn
Burial Chambers (remains of)
Glantrisaith
Afon Beram
Afon Gwendraeth
Cwm Berwyn
Nant Bach
Nant Y Ffwrnes
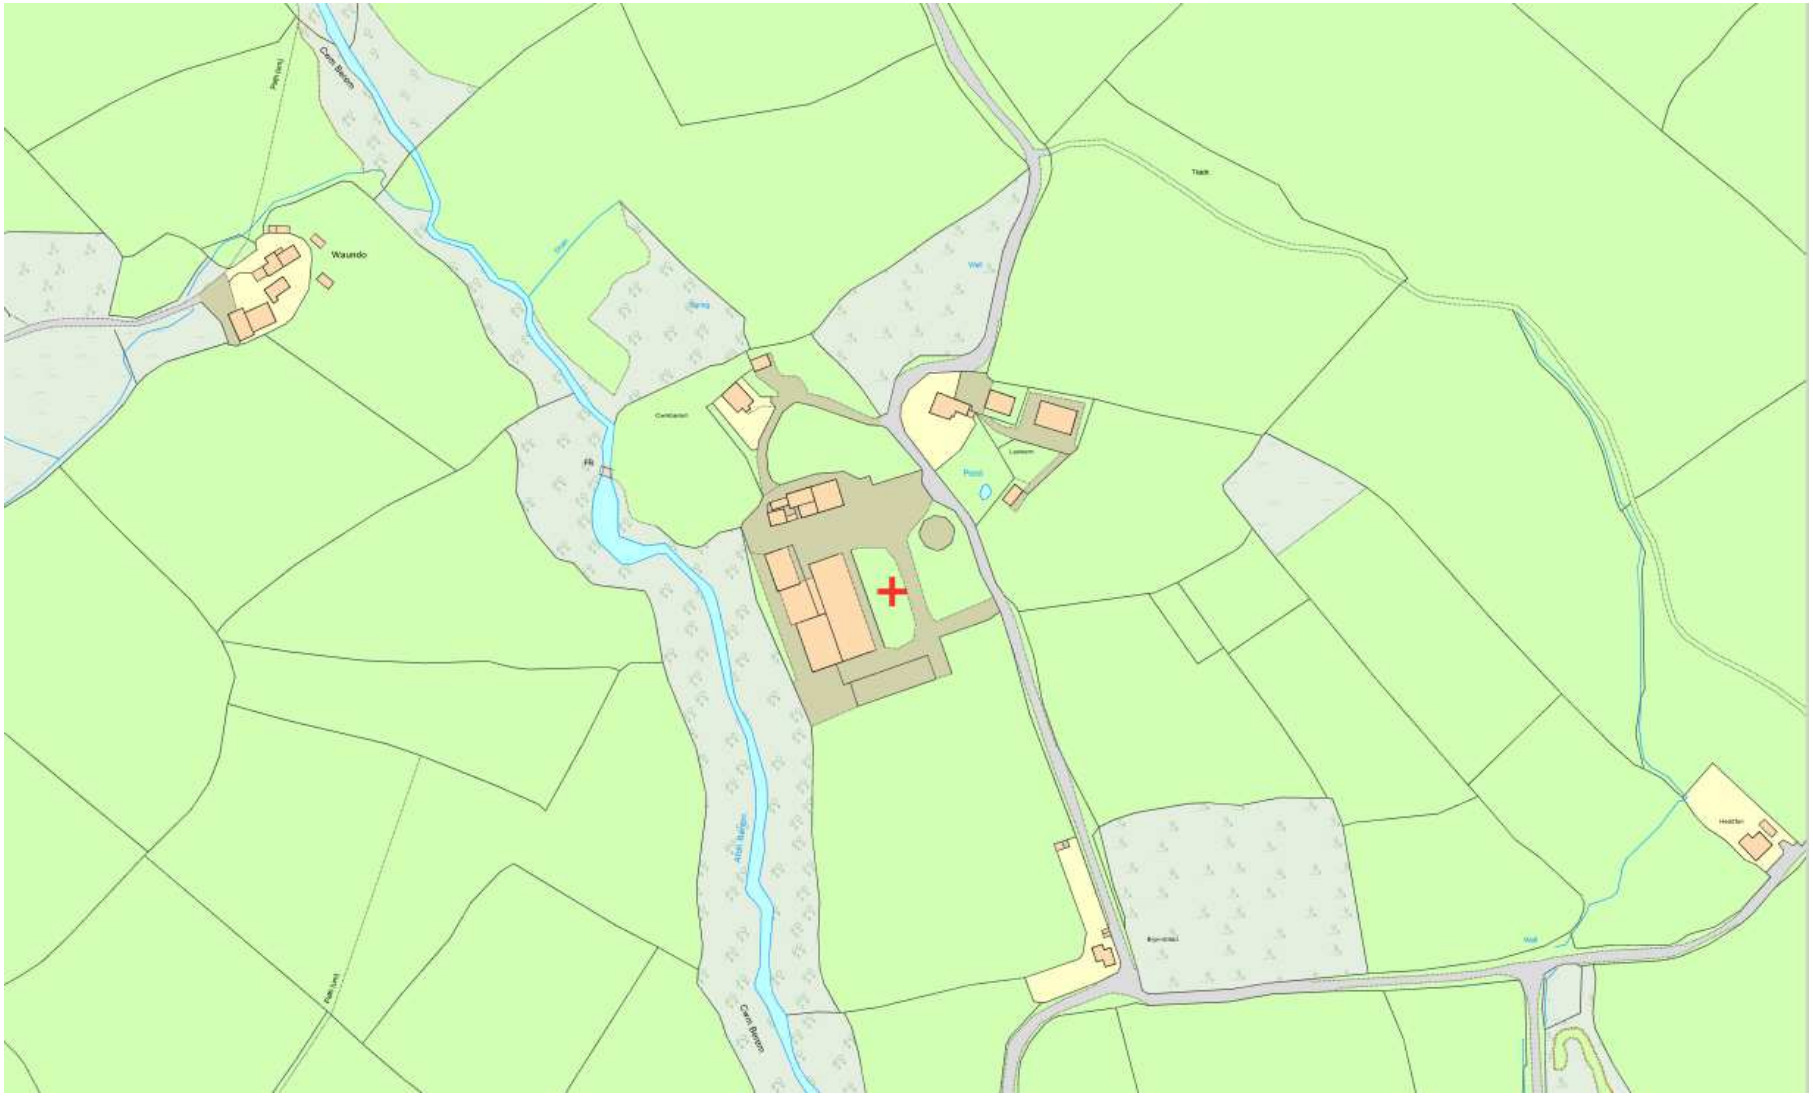
Waundo
Track
Well
Spring
Pond
Lagoon
Footbridge
Path (ped)

S/34180

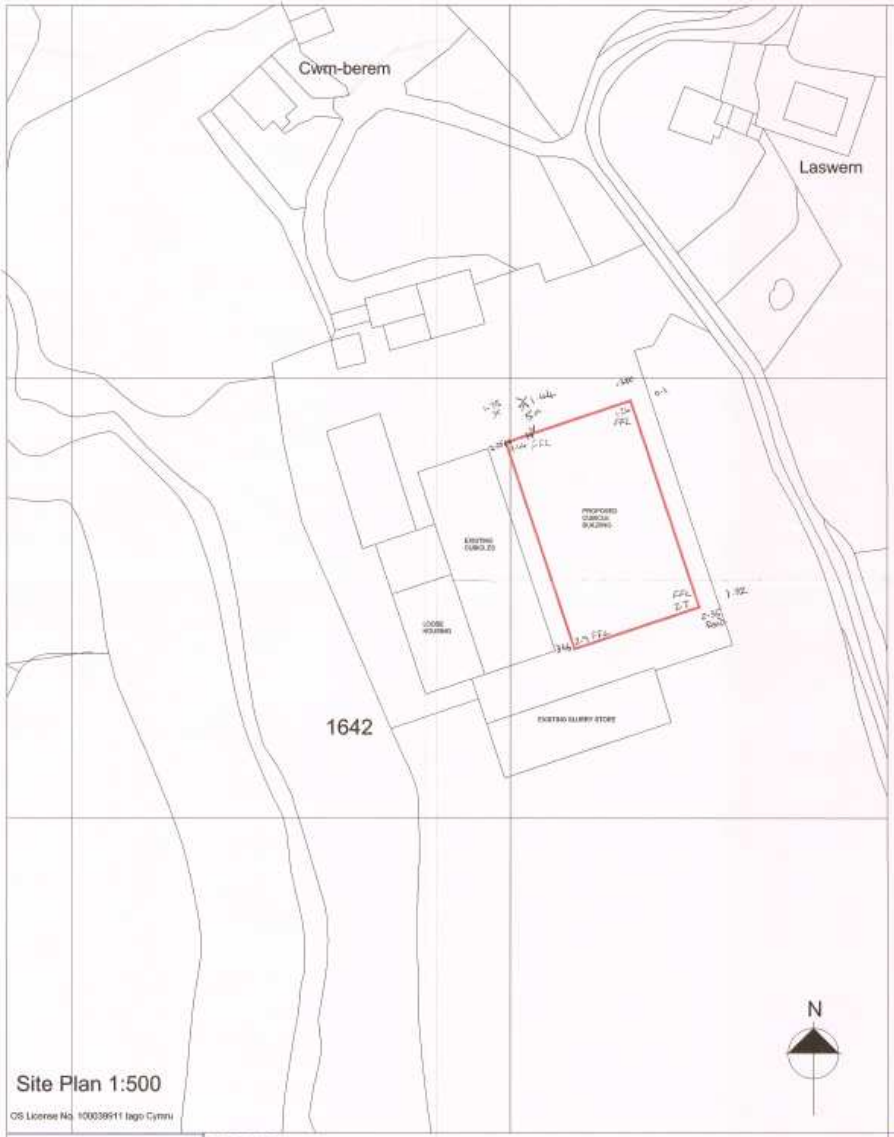

Site Plan 1:500

OS License No. 100039911 Iago Cymru

Site location plan 1:1250

NOTES

1. IF IN DOUBT, ASK.
2. DO NOT SCALE: USE WRITTEN DIMENSIONS ONLY
3. THIS DRAWING IS CONFIDENTIAL AND REMAINS THE EXCLUSIVE PROPERTY OF ADAS. DO NOT COPY UNLESS AUTHORISED.

REVISIONS

No.	Date	Description	Ver.

May 2016 | 1:500 | dkr

Mr Richards
Cwmberem farm
Pontyberem
Carmarthen
Carms

Replacement cubicle building
Site plan &site location plan

P/03 | A

S/34180

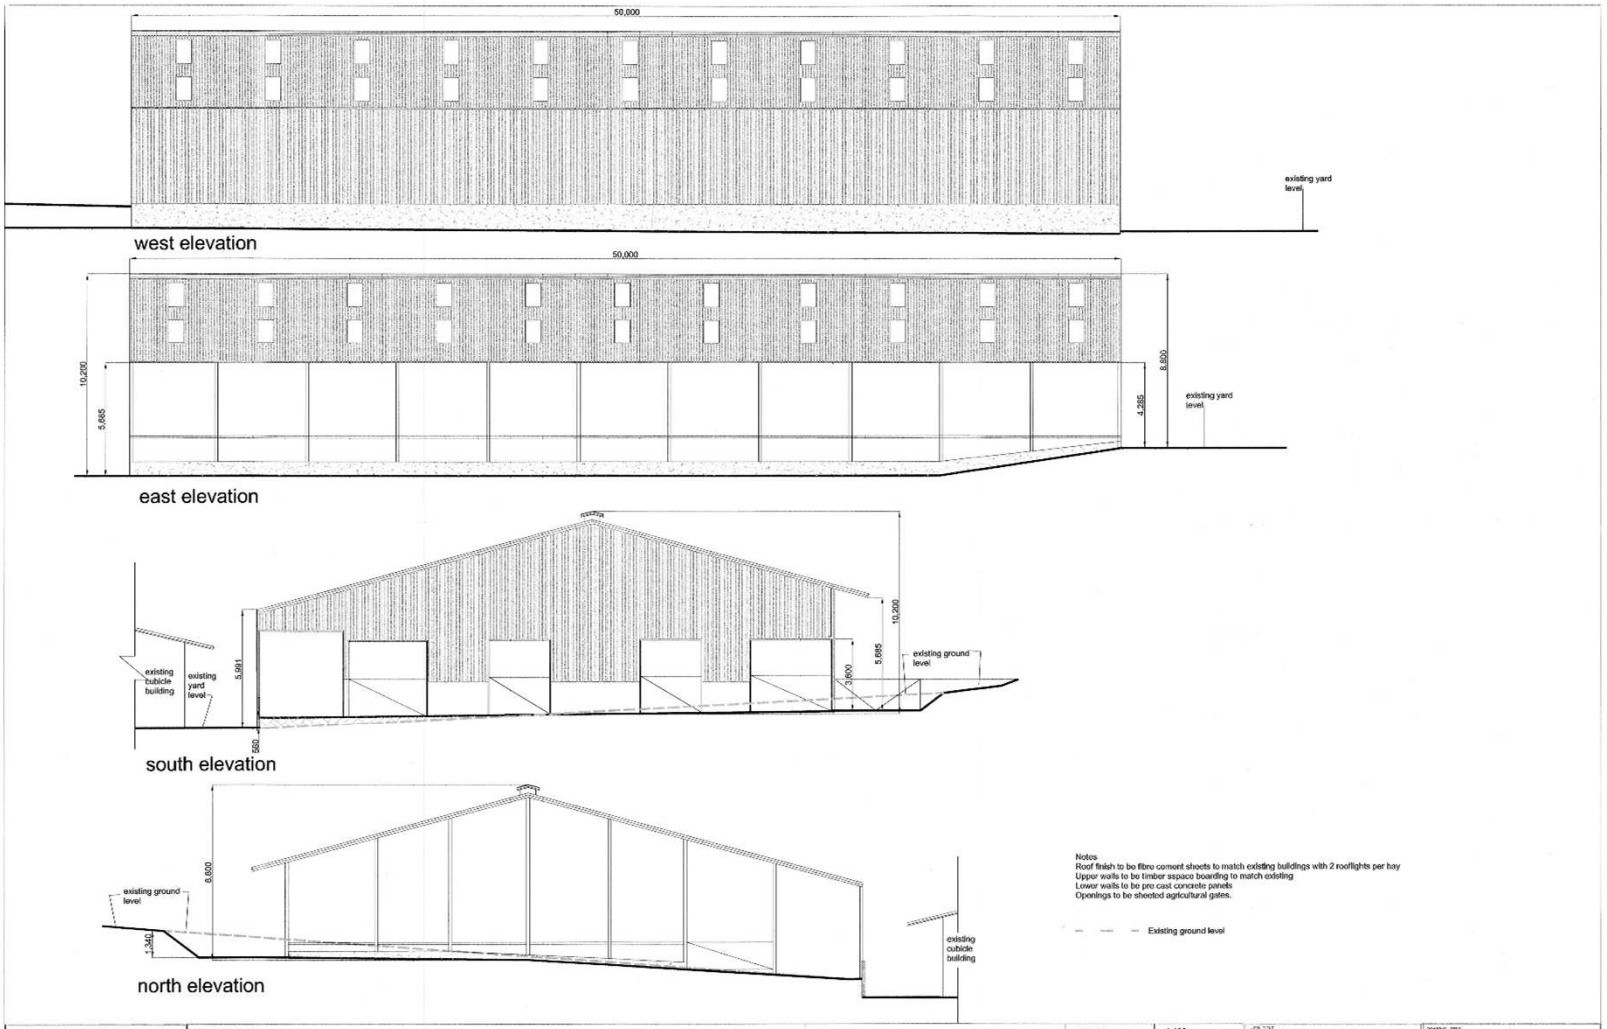
50,000
existing yard level
west elevation
50,000
10,200
5,685
8,600
4,285
existing yard level
east elevation
existing cubicle building
existing yard level
5,901
560
10,200
5,685
3,600
existing ground level
south elevation
8,600
existing ground level
1,340
existing cubicle building
north elevation
Notes
Roof finish to be fibro cement sheets to match existing buildings with 2 rooflights per bay
Upper walls to be timber sspace boarding to match existing
Lower walls to be pre cast concrete panels
Openings to be sheeted agricultural gates.
Existing ground level
NOTES
1. IF IN DOUBT, ASK.
2. DO NOT SCALE; USE WRITTEN DIMENSIONS ONLY
OS LICENSE 100020033
May 16
1:100
Mr Richards
Cwmberem Farm
Pontyberem
Carmarthen
Elevations and existing ground level
P/01
A

S/34180

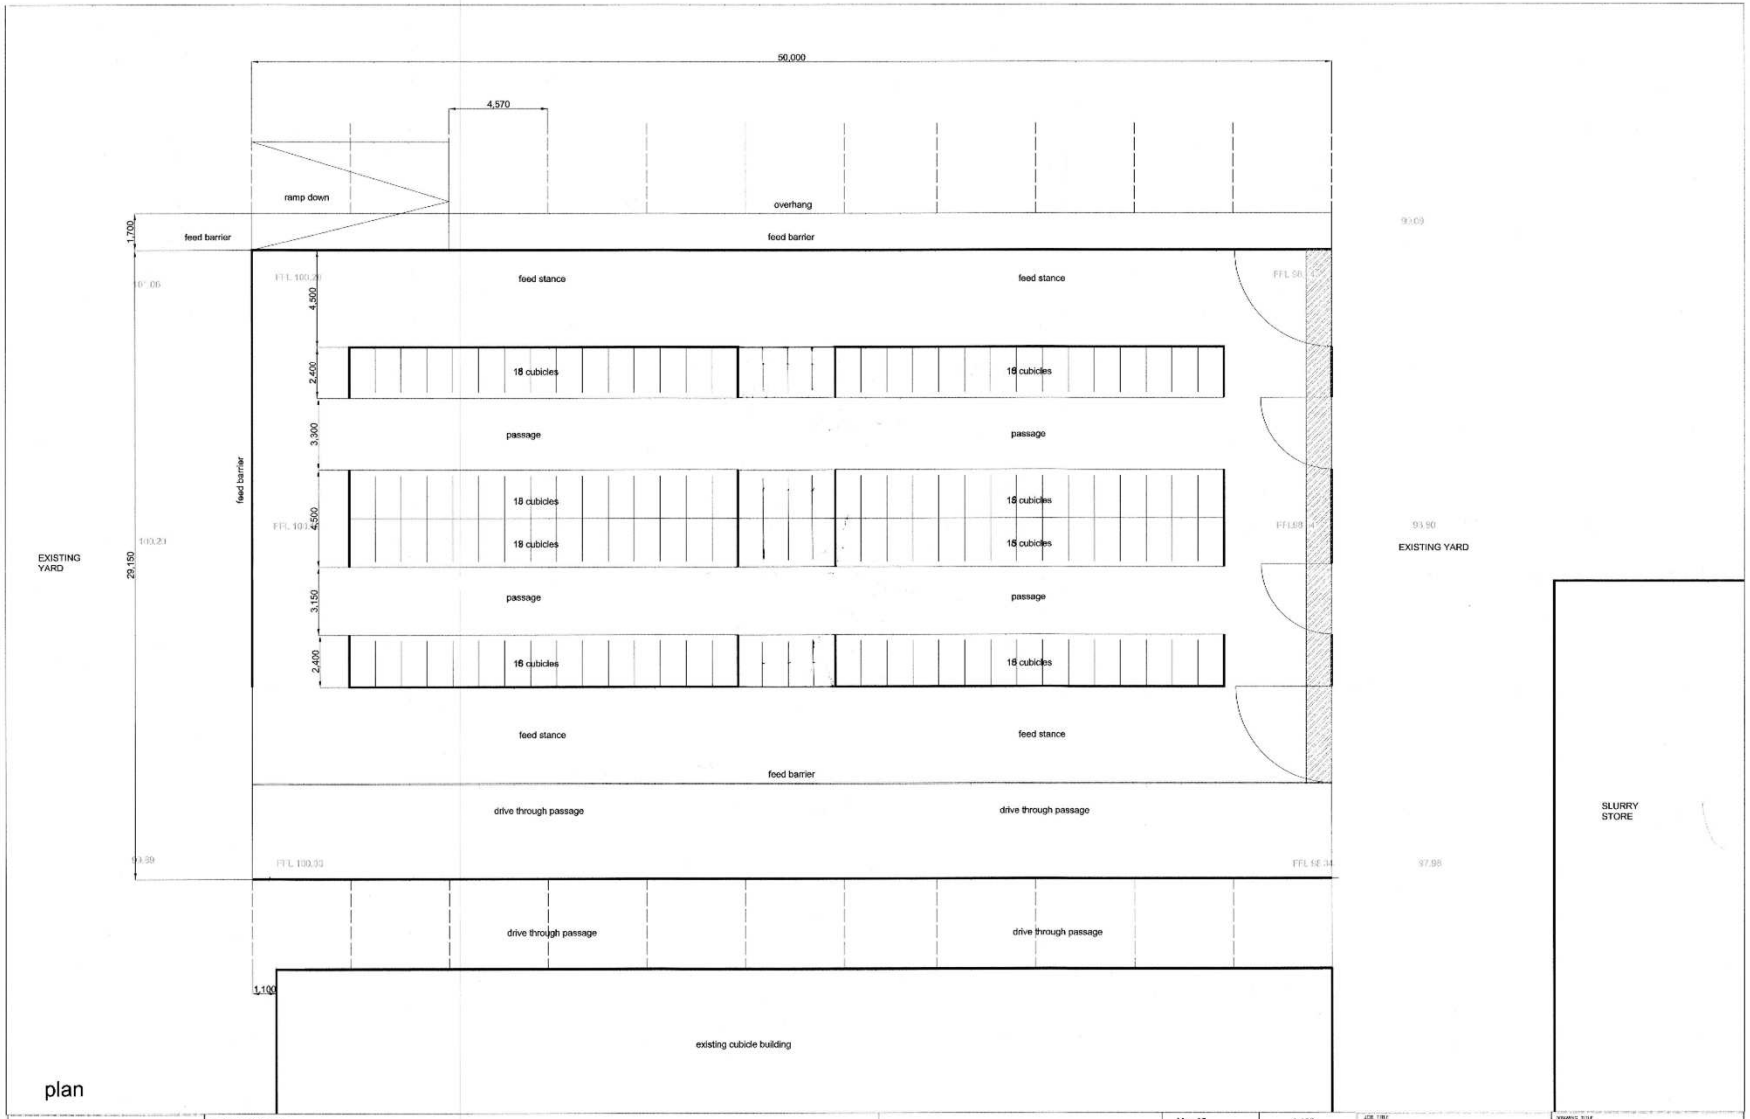

NOTES
1. IF IN DOUBT, ASK
2. DO NOT SCALE: USE WRITTEN DIMENSIONS ONLY

OS LICENSE 100020033

May 16	1:100	
DRAWN	VERIFIED	

JOB TITLE
Mr Richards
Cwmberem Farm
Pontyberem
Carmarthen

CLIENT

DRAWING TITLE
Plan of proposed cubicle housing

FILE REF. | DRAWING No. P/02 | REV. A

S/34180

Approved (S/32710)

As Built (S/34180)

S/34180

Approved (S/32710)

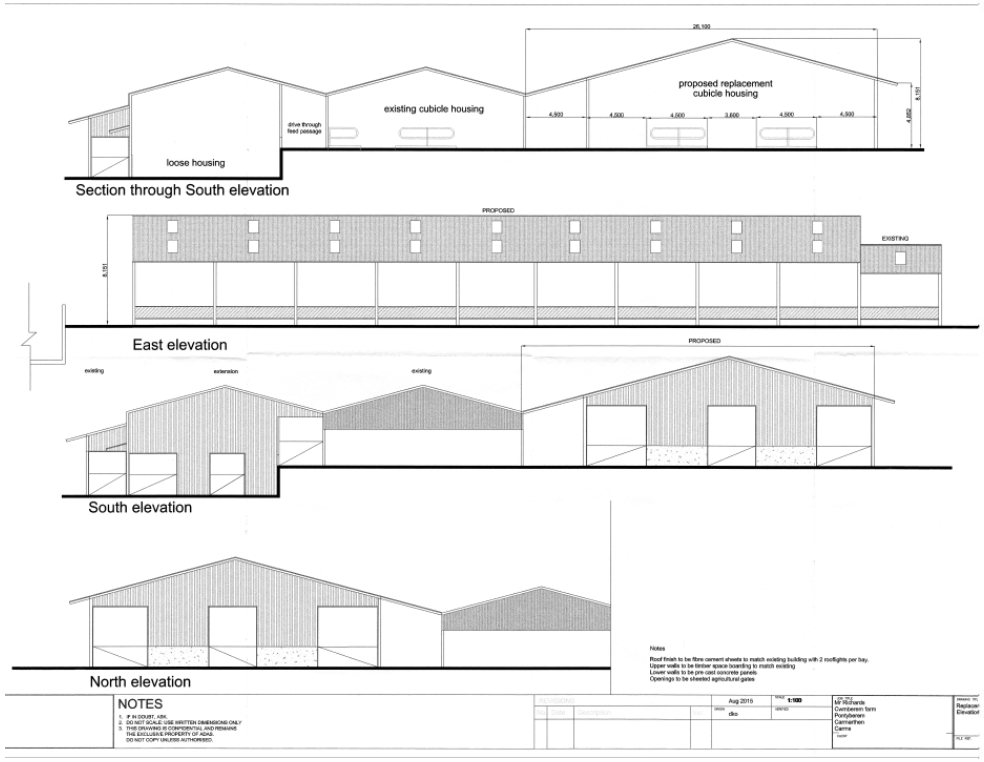

As Built (S/34180)

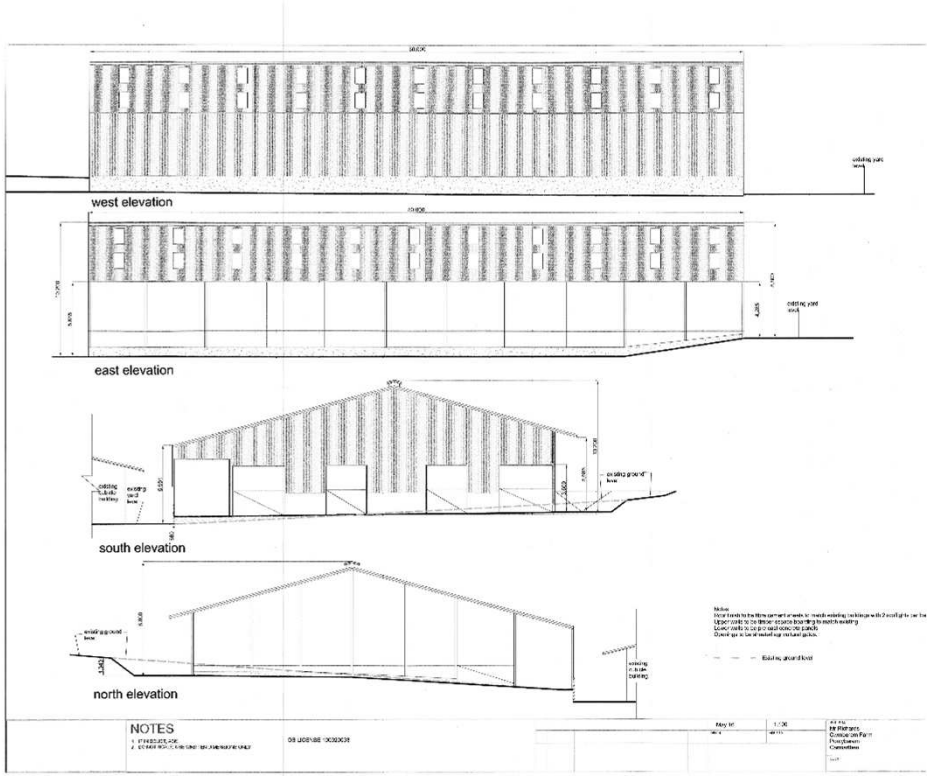

S/34180

Approved (S/32710)

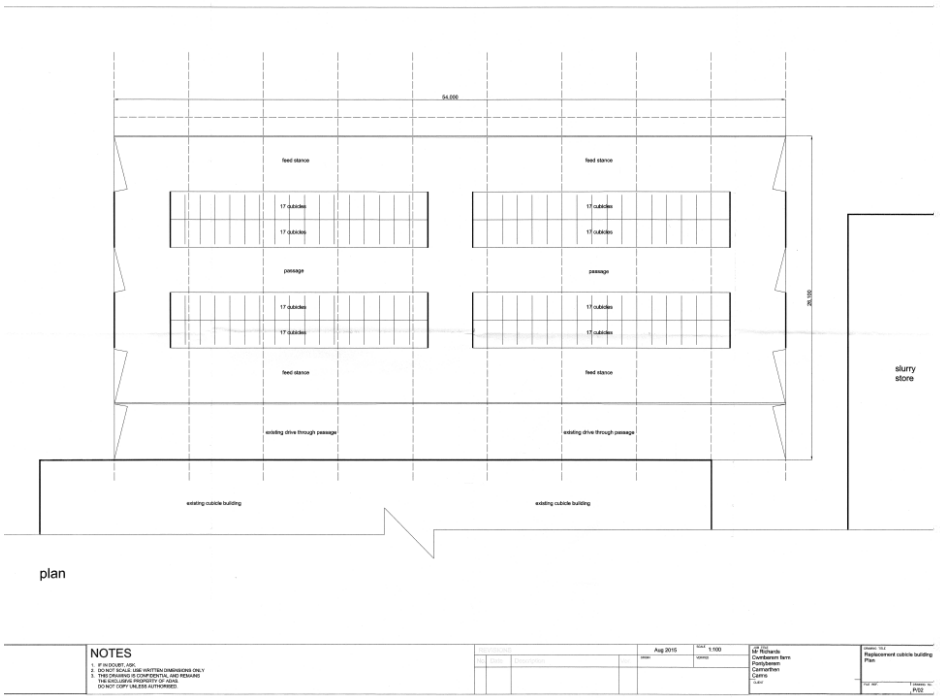

As Built (S/34180)

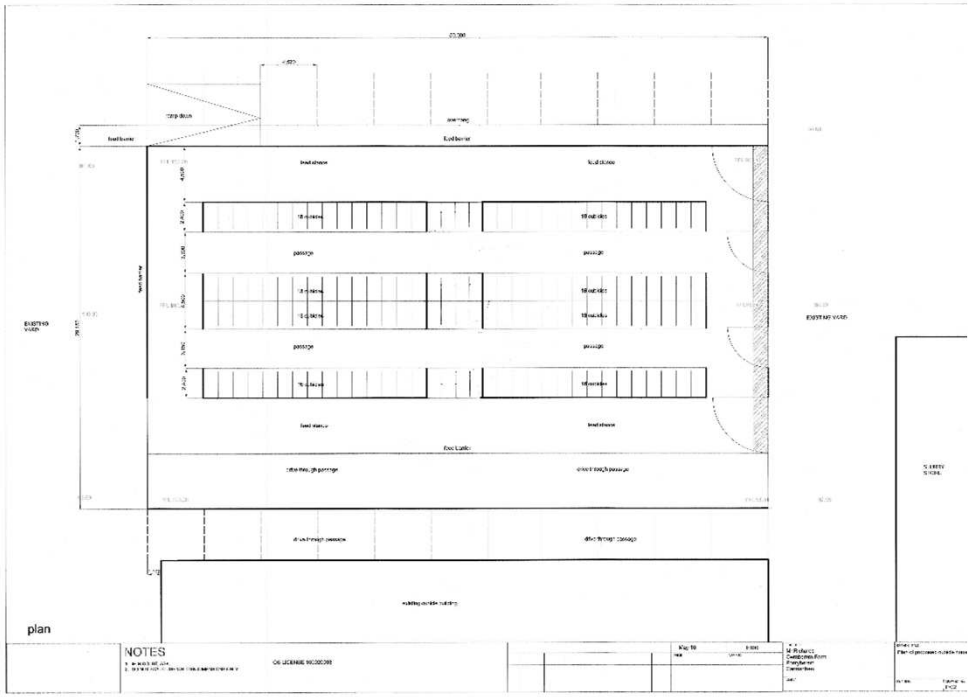

S/34180










